

# ST\_ART PIĄTKOWO


INWENTARYZACJA POWYKONAWCZA

UL. ZYGMUNTA WOJCIECHOWSKIEGO 6 A

RZUT LOKALU NR 22



\_RZUT  
KONDYGNACJI 6

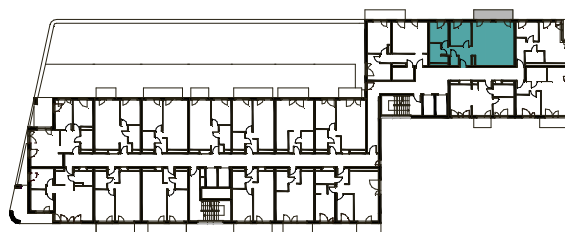

Poznań, sierpień 2021

W świetle art. 2 ust. 2 ustawy z dnia 24 czerwca 1994r. o własności lokali (Dz. U. 2021 poz. 1048) lokal mieszkalny nr 22 usytuowany na kondygnacji 6 w budynku przy ul. Zygmunta Wojciechowskiego 6 A w Poznaniu jest samodzielnym lokalem i pod względem technicznym spełnia wymogi stawiane pomieszczeniom przeznaczonym na stały pobyt dla ludzi. Numeracja budynku jest zgodna z ewidencją gruntów i budynków Miasta Poznania prowadzoną przez ZGIKM GEOPOZ

1. KOMUNIKACJA	8.21 m <sup>2</sup>
2. WC	1.83 m <sup>2</sup>
3. ŁAZIENKA	5.85 m <sup>2</sup>
4. SYPIALNIA	8.65 m <sup>2</sup>
5. SYPIALNIA	10.61 m <sup>2</sup>
6. POKÓJ DZIENNY Z ANEKSEM	37.41 m <sup>2</sup>
RAZEM	<b>72.56 m<sup>2</sup></b>
7. BALKON	8.05 m <sup>2</sup>
RAZEM	<b>8.05 m<sup>2</sup></b>

[www.startpiatkowo.com](http://www.startpiatkowo.com)

UWAGA: Powierzchnia użytkowa lokalu została obliczona na podstawie bezpośredniego pomiaru zgodnie z normą PN-ISO 9836:1997





**Biuro sprzedaży Nickel Development**

ul. Piątkowska 110, Poznań

T. +48 61 639 76 50

E. sprzedaz@nickel.com.pl

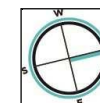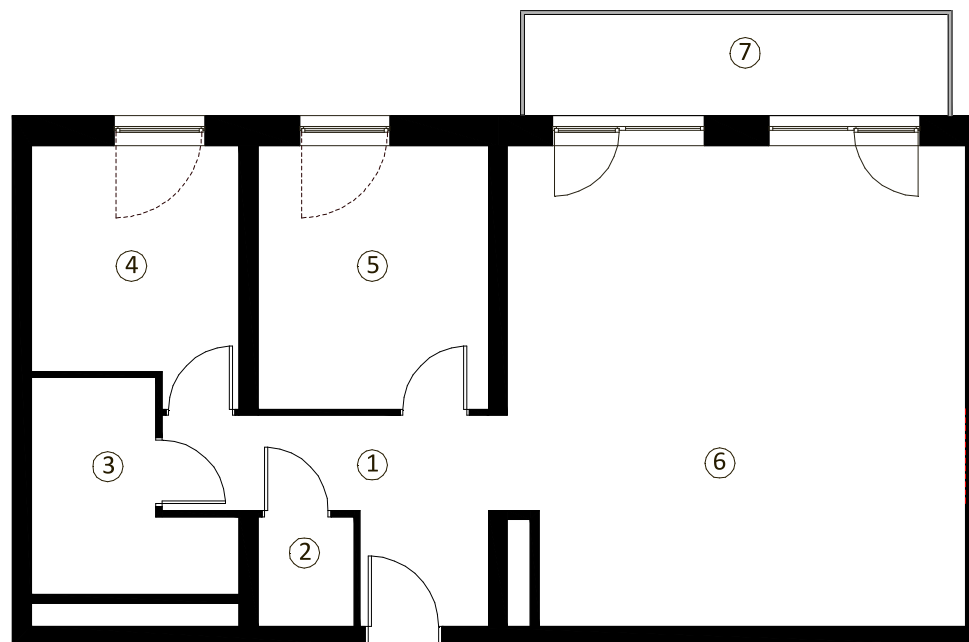

0 1 2 3 4 5

SKALA 1:100